



**Telewizja Kablowa Hajnówka Kiędyś, Kiryluk Sp. J.**

ul. Warszawska 1 E, 17-200 Hajnówka

NIP: 543-10-15-055 REGON : 050308615

KRS: 0000046901

Sąd Rejonowy w Białymstoku XII Wydział Gospodarczy KRS

e-mail: biuro@tvk.hajnówka.pl tel. 85 682 50 71, fax: 85 682 61 51


<u>Warunki Techniczne nr:</u> <b>WT1/2020</b>	<u>Data wydania WT:</u> <b>2020.08.17</b>	<u>WT ważne:</u> <b>6 m-cy od daty wydania</b>
<u>Warunki Techniczne na rzecz:</u> Samodzielny Publiczny Zakład Opieki Zdrowotnej Wojewódzka Stacja Pogotowia Ratunkowego w Białymstoku ul. Poleska 89 15-874 Białystok	<u>Występujący o Warunki Techniczne:</u> Pełnomocnik Mateusz Weichert ul. Zelwerowicza 46 02-928 Warszawa	
<u>Dotyczy</u> Wydanie warunków technicznych nawiązanie do infrastruktury TVK Hajnówka sp.j.		
<u>Załączniki do Warunków Technicznych:</u> 1. Mapy z zaznaczoną lokalizacją studni kablowej SK1		

Telewizja Kablowa Hajnówka Kiędyś, Kiryluk sp.j. przedstawia warunki techniczne nawiązania do infrastruktury TVK Hajnówka sp.j.

- 1) Kanalizację teletechniczną należy wykonać z rury HDPE 40mm.
- 2) Kanalizację teletechniczną SPZOZ-WSPR należy doprowadzić do studni kablowej TVK Hajnówka sp.j. SK1 której lokalizacja została wskazana w niniejszym WT. Wprowadzenie rury HDPE SPZOZ-WSPR do studni należy wykonać w miejscu do tego przeznaczonym. Wprowadzoną rurę należy wbetonować w ścianę studni.
- 3) Wykonawca 7 dni przed planowanym nawiązaniem do infrastruktury TVK Hajnówka sp.j. poinformuje w formie pisemnej, elektronicznej lub telefonicznej o swojej gotowości w celu zapewnienia obowiązkowego nadzoru ze strony TVK Hajnówka sp.j.
- 4) Wykonanie prac przyłączeniowych z należytą starannością zgodnie z wydanymi warunkami technicznymi, w sposób wykluczający możliwość powstania uszkodzeń lub awarii infrastruktury TVK Hajnówka sp.j.

**TVK HAJNÓWKA**  
Michał Kiryluk  
DYREKTOR

**Rys.1 Lokalizacja studni kablowej SK1**

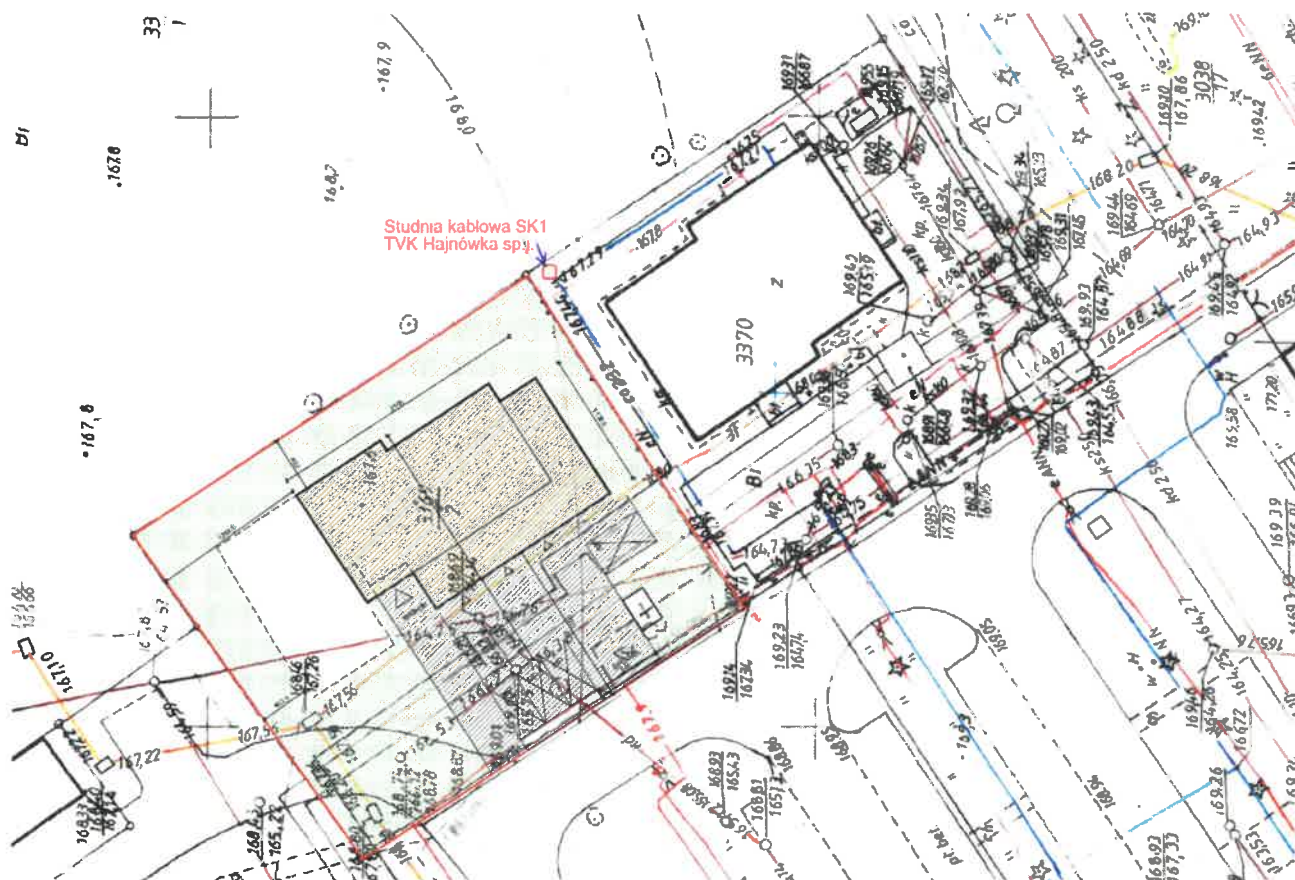

Współrzędne geograficzne:

52,74729 N

23,61070 E

Budowa omawianej studni SK1 oraz odcinka sieci teletechnicznej TVK Hajnówka sp.j. jest obecnie na etapie inwentaryzacji powykonawczej.